# ŘEZ B-B'

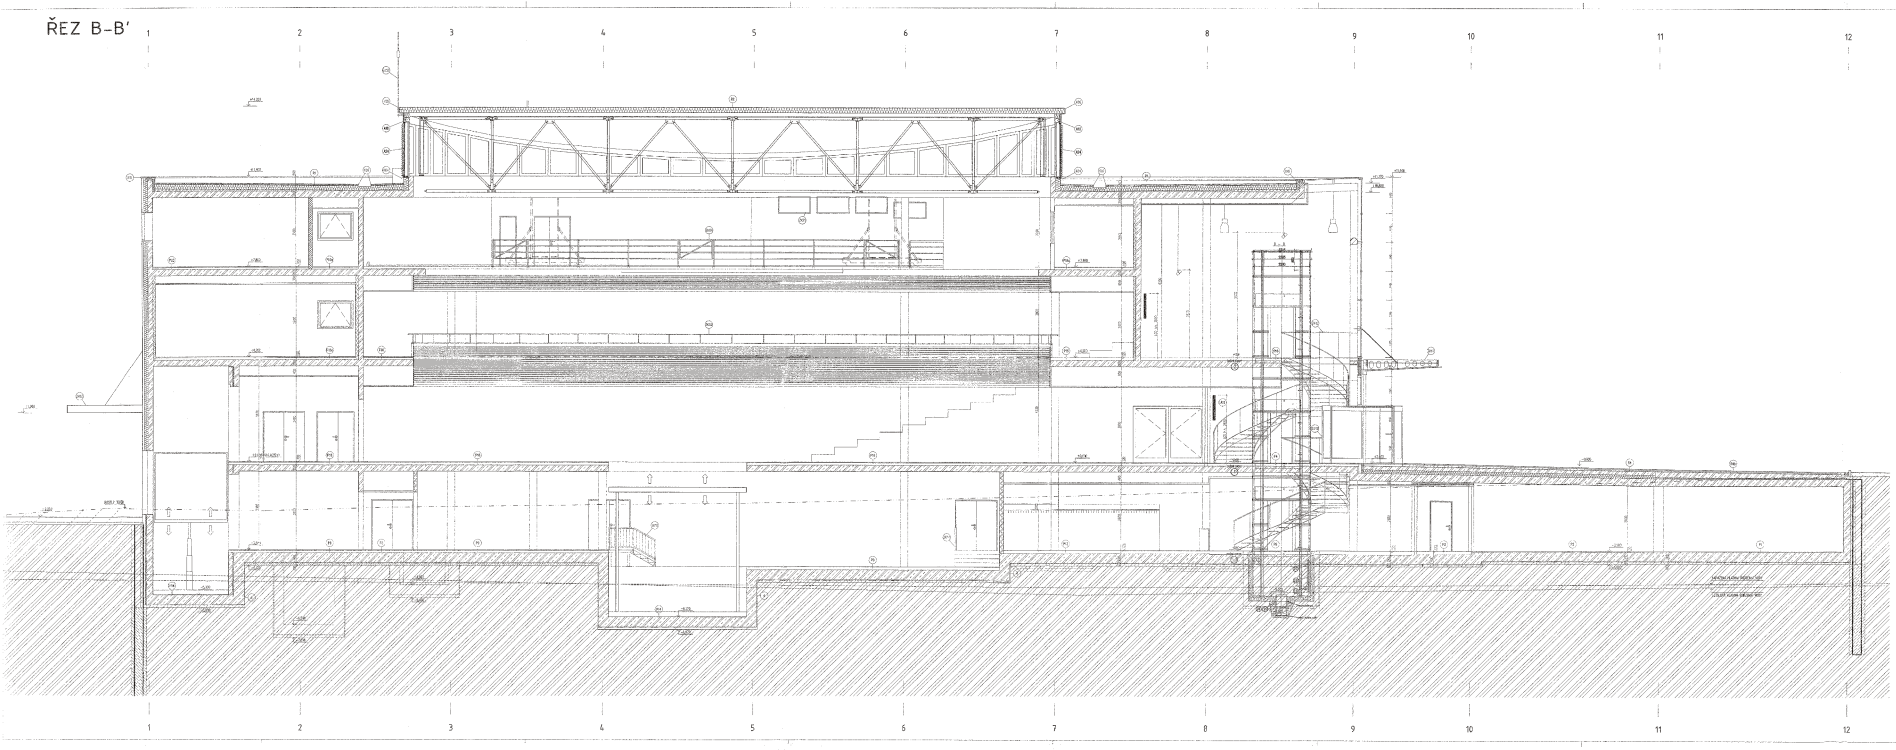

## LEGENDA MATERIÁLŮ

- SEDIMENTÁRNÍ PŘÍRODNÍ KAMENIVO
- TEPELNÁ IZOLACE
- ŽELEZOBETONOVÁ KONSTRUKCE
- ZDIVO Z PŘÍRODNÍCH LOMOVÝCH KV. TVÁRNIC
- SEDIMENTÁRNÍ PŘÍRODNÍ KAMENIVO
- EXTRUDOVANÝ POLYSTYRÉN
- ZDIVO PORÉTHERM 8 P+D, 11,5 P+D, 24 P+D NA MALTU MVC S HYDROFOBNÍ ÚPRAVOU (BARVA NF SEMIKRYCÍ SYSTÉMOVÁ)
- ZDIVO PORÉTHERM 11,5 AKU NA MALTU MVC S HYDROFOBNÍ ÚPRAVOU (BARVA SI SEMIKRYCÍ SYSTÉMOVÁ)
- ZDIVO Z VÁPENOPÍSKOVÝCH CIHEL NA CEMENTOVOU MALTU SPARGROUND
- SBĚR PŘÍDAŽNÝ S PODÍLEM RECYKLOVÉ ASFALTOVÉ DRCENÉ ASFALTOVÉ, VÝŠKY DO 100 MM, MINERÁLNÍ DRCENÉ TŘ. VOL. 40MM, OBAL MAKTOVÝCH KRUHOVÝCH (SVĚDI. VRSTVU)
- SBĚR PŘÍDAŽNÝ BEZ PODÍLU RECYKLOVÉ ASFALTOVÉ DRCENÉ ASFALTOVÉ - VÝŠKY DO 100 MM, MINERÁLNÍ DRCENÉ TŘ. VOL. 40MM, OBAL MAKTOVÝCH KRUHOVÝCH (SVĚDI. VRSTVU)
- ZDIVO Z PŘÍRODNÍCH LOMOVÝCH KV. TVÁRNIC - VÝŠKY DO 100 MM, MINERÁLNÍ DRCENÉ TŘ. VOL. 40MM, OBAL MAKTOVÝCH KRUHOVÝCH (SVĚDI. VRSTVU)
- ROZVLY TEPLA
- ŽELEZOBETONOVÉ DESKY - PŘEDPOKLÁDÁNÍ DO 25 MM, DOPLNĚNÍ A ZAPRAVENÍ ZDIV, PŘÍSTAVBY NA VOL. ZEMNÍCH PRACÍ S MOŽNÉMI SPODNÍ STAVBY MATEŘ. PAŽ
- TVRDÁ HMOTNÁ

DOKUMENTACE SKUTEČNÉHO PROVEDENÍ STAVBY

SCHÉMA

±0,000 = 414,40 vn. Bpv

STAVBA

Společenské centrum Trutnovska
pro kulturu a volný čas
náměstí Republiky, Trutnov

| | | | |
|---|---|---|---|
| ARCHITEKT: | | AUTORSKÝ DOZOR: | |
| KOORDINACE BOZP: | | ZODPOVĚDNÝ PROJEKTANT: | |
| MĚŘÍTKO: 1 : 50 | DATUM: 07/2018 | STUPEŇ: DPS | |
| ČÍSLO VÝKRESU: | | | A-021 220 |

ŘEZ B-B'